
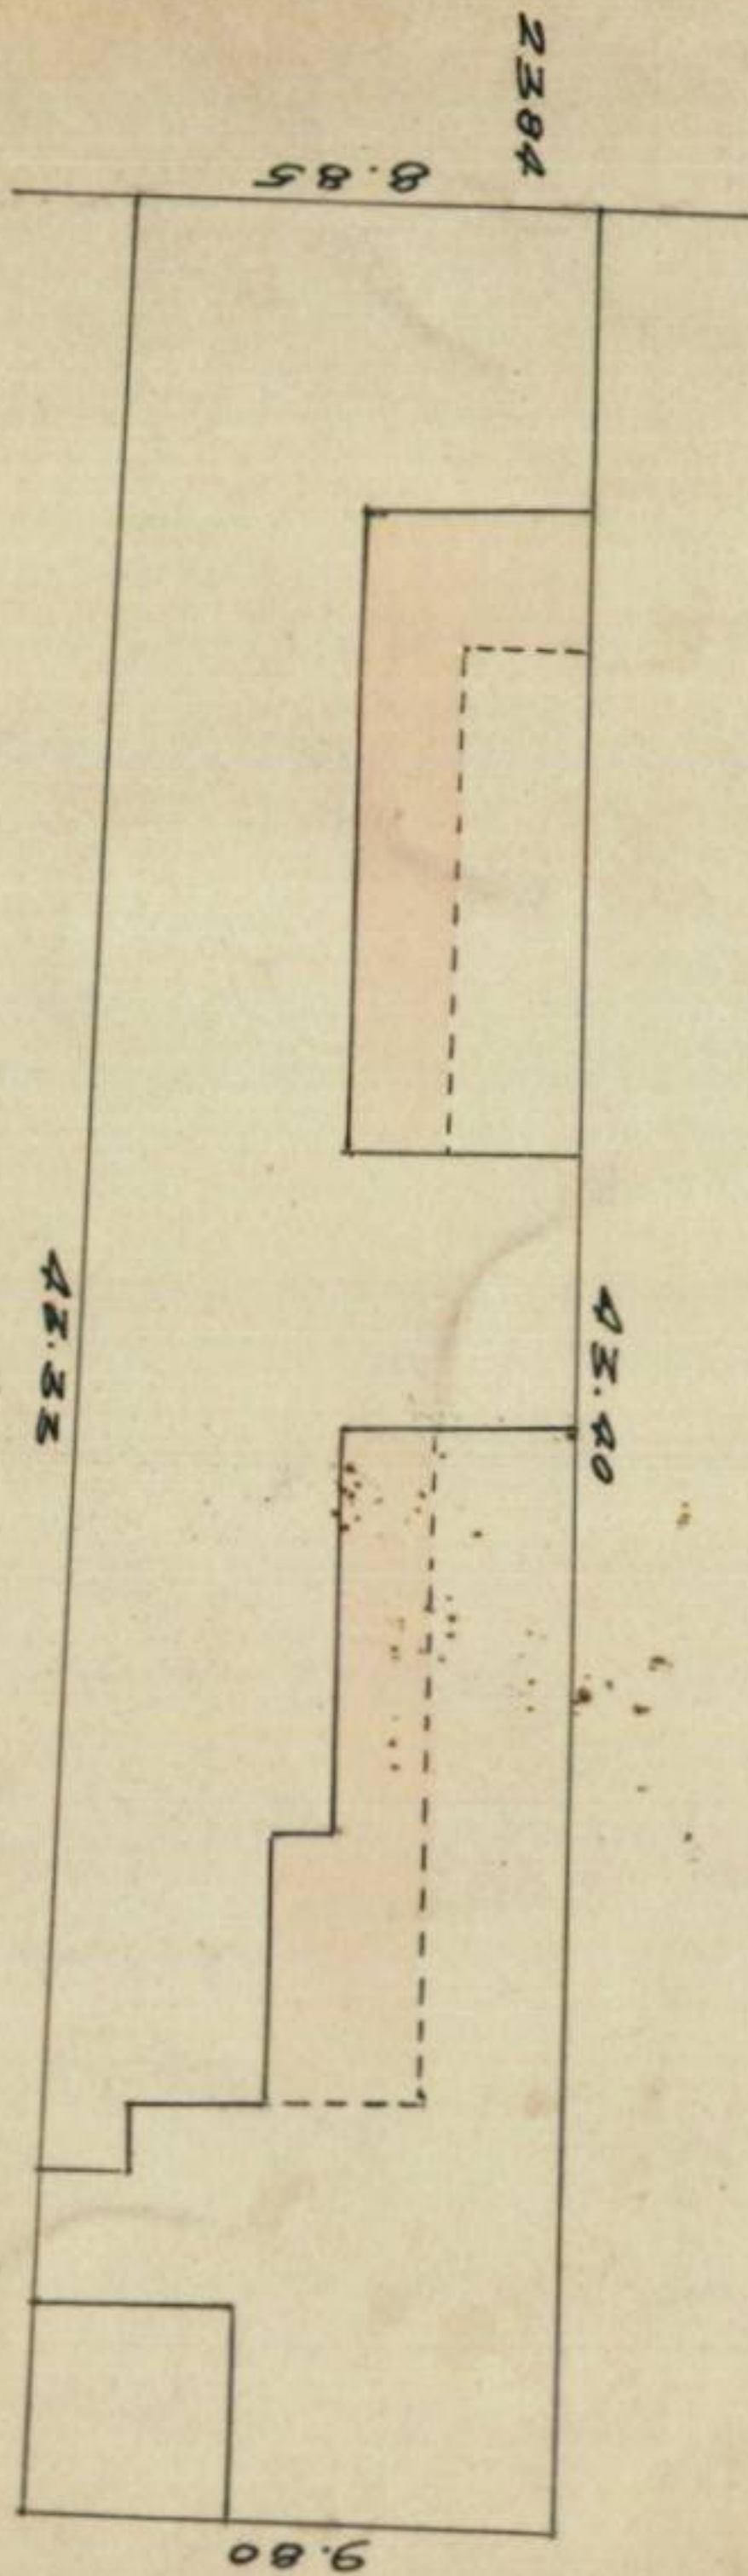


J. B. ALBERDI

J. B. ALBERDI

J. B. ALBERDI

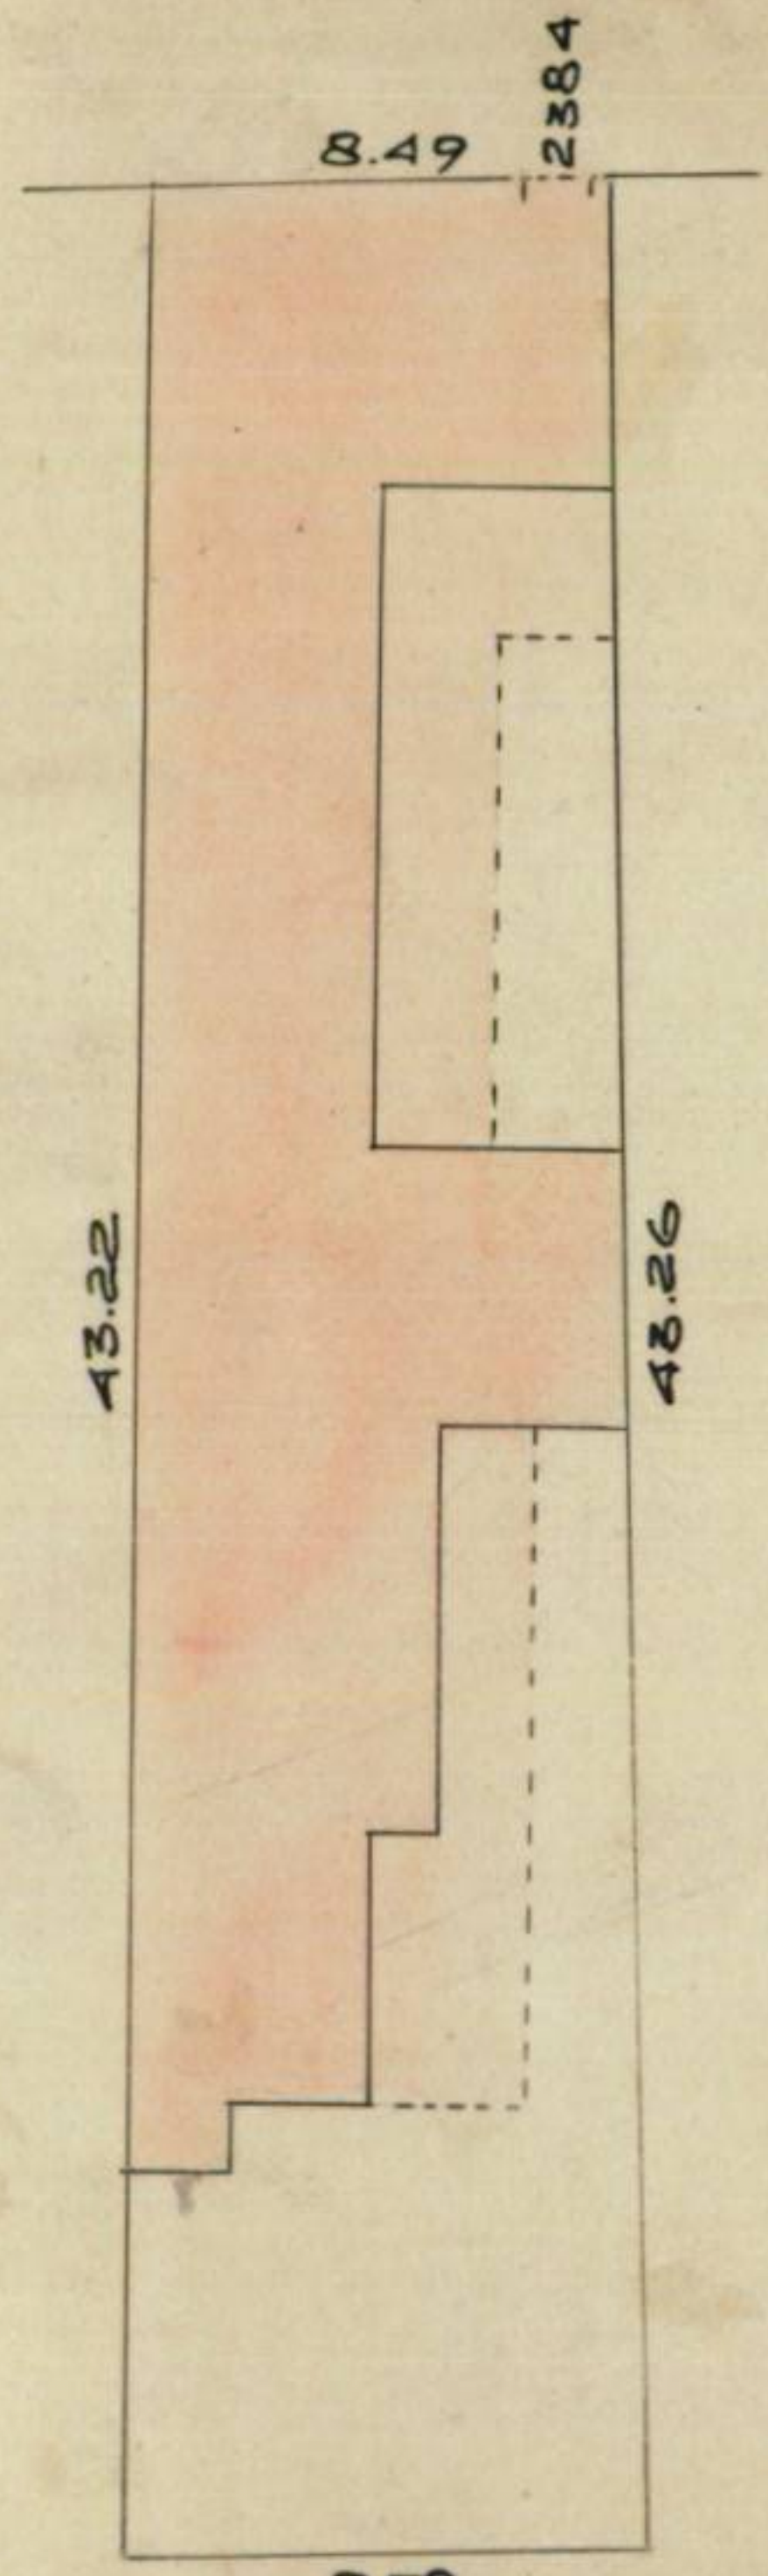

9986
 11608
 Inscribi Reglam.
 14/2/62

CERT. PARC. N° 2192
 ORIGEN *C*
 FECHA 11/5/933

CERT. PARC. N° 22865
 ORIGEN *C*
 FECHA 17 11 933

CERT. PARC. N° 24245
 ORIGEN *C*
 FECHA 29/8/935

CERT. PARC. N° 30837
 ORIGEN *C*
 FECHA 29/10/935

CERT. PARC. N° 34881
 ORIGEN *C*
 FECHA 15/12/936

CERT. PARC. N° 129172
 ORIGEN *VENTA*
 FECHA 10-1-57

CERT. PARC. N° 97590
 ORIGEN *Ampl*
 FECHA 2/9/58

CERT. PARC. N° ~~11608~~
 ORIGEN *C*
 FECHA 15/9/43

CERT. PARC. N° ~~11608~~
 ORIGEN *C*
 FECHA 29/9/45

ACT. SEGUN PLANO
 C. F. H. - 1363-60 E.A.
 ESC. 1:250 FECHA 9-10-61

DIREC. GRAL. DEL CATASTRO
 FECHA VIII. 39. ESO-1: 250
 OPERADOR Delahave
 pschiani

ESCALA 1:250
 SEPT. de 1925

Dissona

ESCALA 1:250
 NOV. de 1929 Bertolini